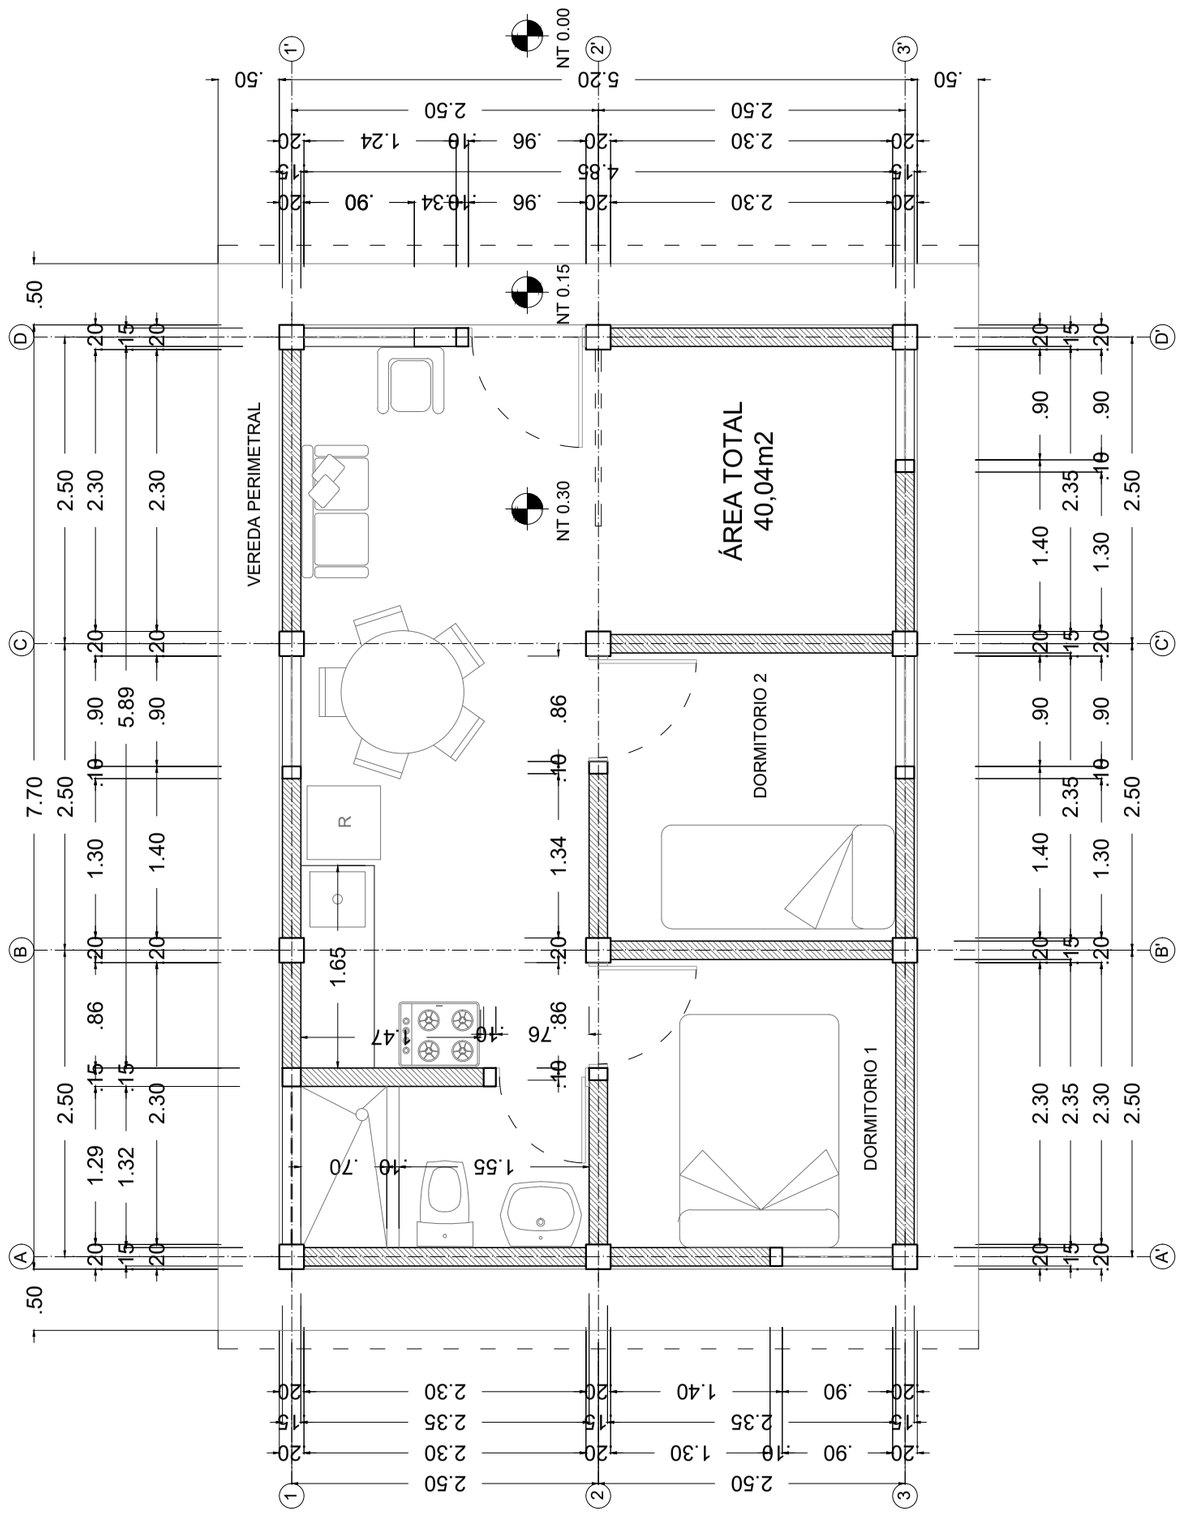

FUNDACIÓN ECOSUR ECUADOR	"De desastre a dignidad"	RESPONSABLE: Arq. Nataly Moreno		ECOSUR SOUTH www.ecosur.org
BENEFICIARIO: María Pilar Morales	UBICACIÓN: Lotización La Gerónima IV Etapa	FECHA:13/01/2017	ESCALA: 1_50 2/4	